


E CAMP DE FÚTBOL

- 01 Camp de fútbol (105x63m)
- 02 Camp de fútbol (63x63m)
- 03 Vestíbul i recepció
- 04 Vestidors grup
- 05 Vestidors arbitres
- 06 Bar
- 07 Infermeria
- 08 Oficines
- 09 Magatzem material
- 10 Magatzem entitats
- 11 Bugaderia
- 12 Serveis públic
- 13 Grades
- 14 Instal·lacions
- 15 Abocador - Neteja

- EI.60 TANCAMENT AMB RESISTÈNCIA AL FOC. LÍMIT SECTOR D'INCENDIS
- EI.60 TANCAMENT AMB RESISTÈNCIA AL FOC. QUE NO DELIMITA SECTOR D'INCENDI
- EI.60 SORTIDA D'EMERGENÇA
- EI.60 RECORREGUT D'EVACUACIÓ
- EI.30.C5 PORTA RF - GRAU DE RESISTÈNCIA

- QUADRE D'INTERPRETACIÓ SORTIDES D'EVACUACIÓ
- 1 IDENTIFICACIÓ SORTIDA
  - 2 PER PROXIMITAT / HIPOTESI BOCALERS (Nº PERS)
  - 3 CAPACITAT MÀXIMA (Nº PERSONES)

- QUADRE D'INTERPRETACIÓ ESCALES D'EVACUACIÓ
- 1 IDENTIFICACIÓ ESCALA
  - 2 AMPLIE ESCALA (m)
  - 3 CAPACITAT MÀXIMA (Nº PERSONES)

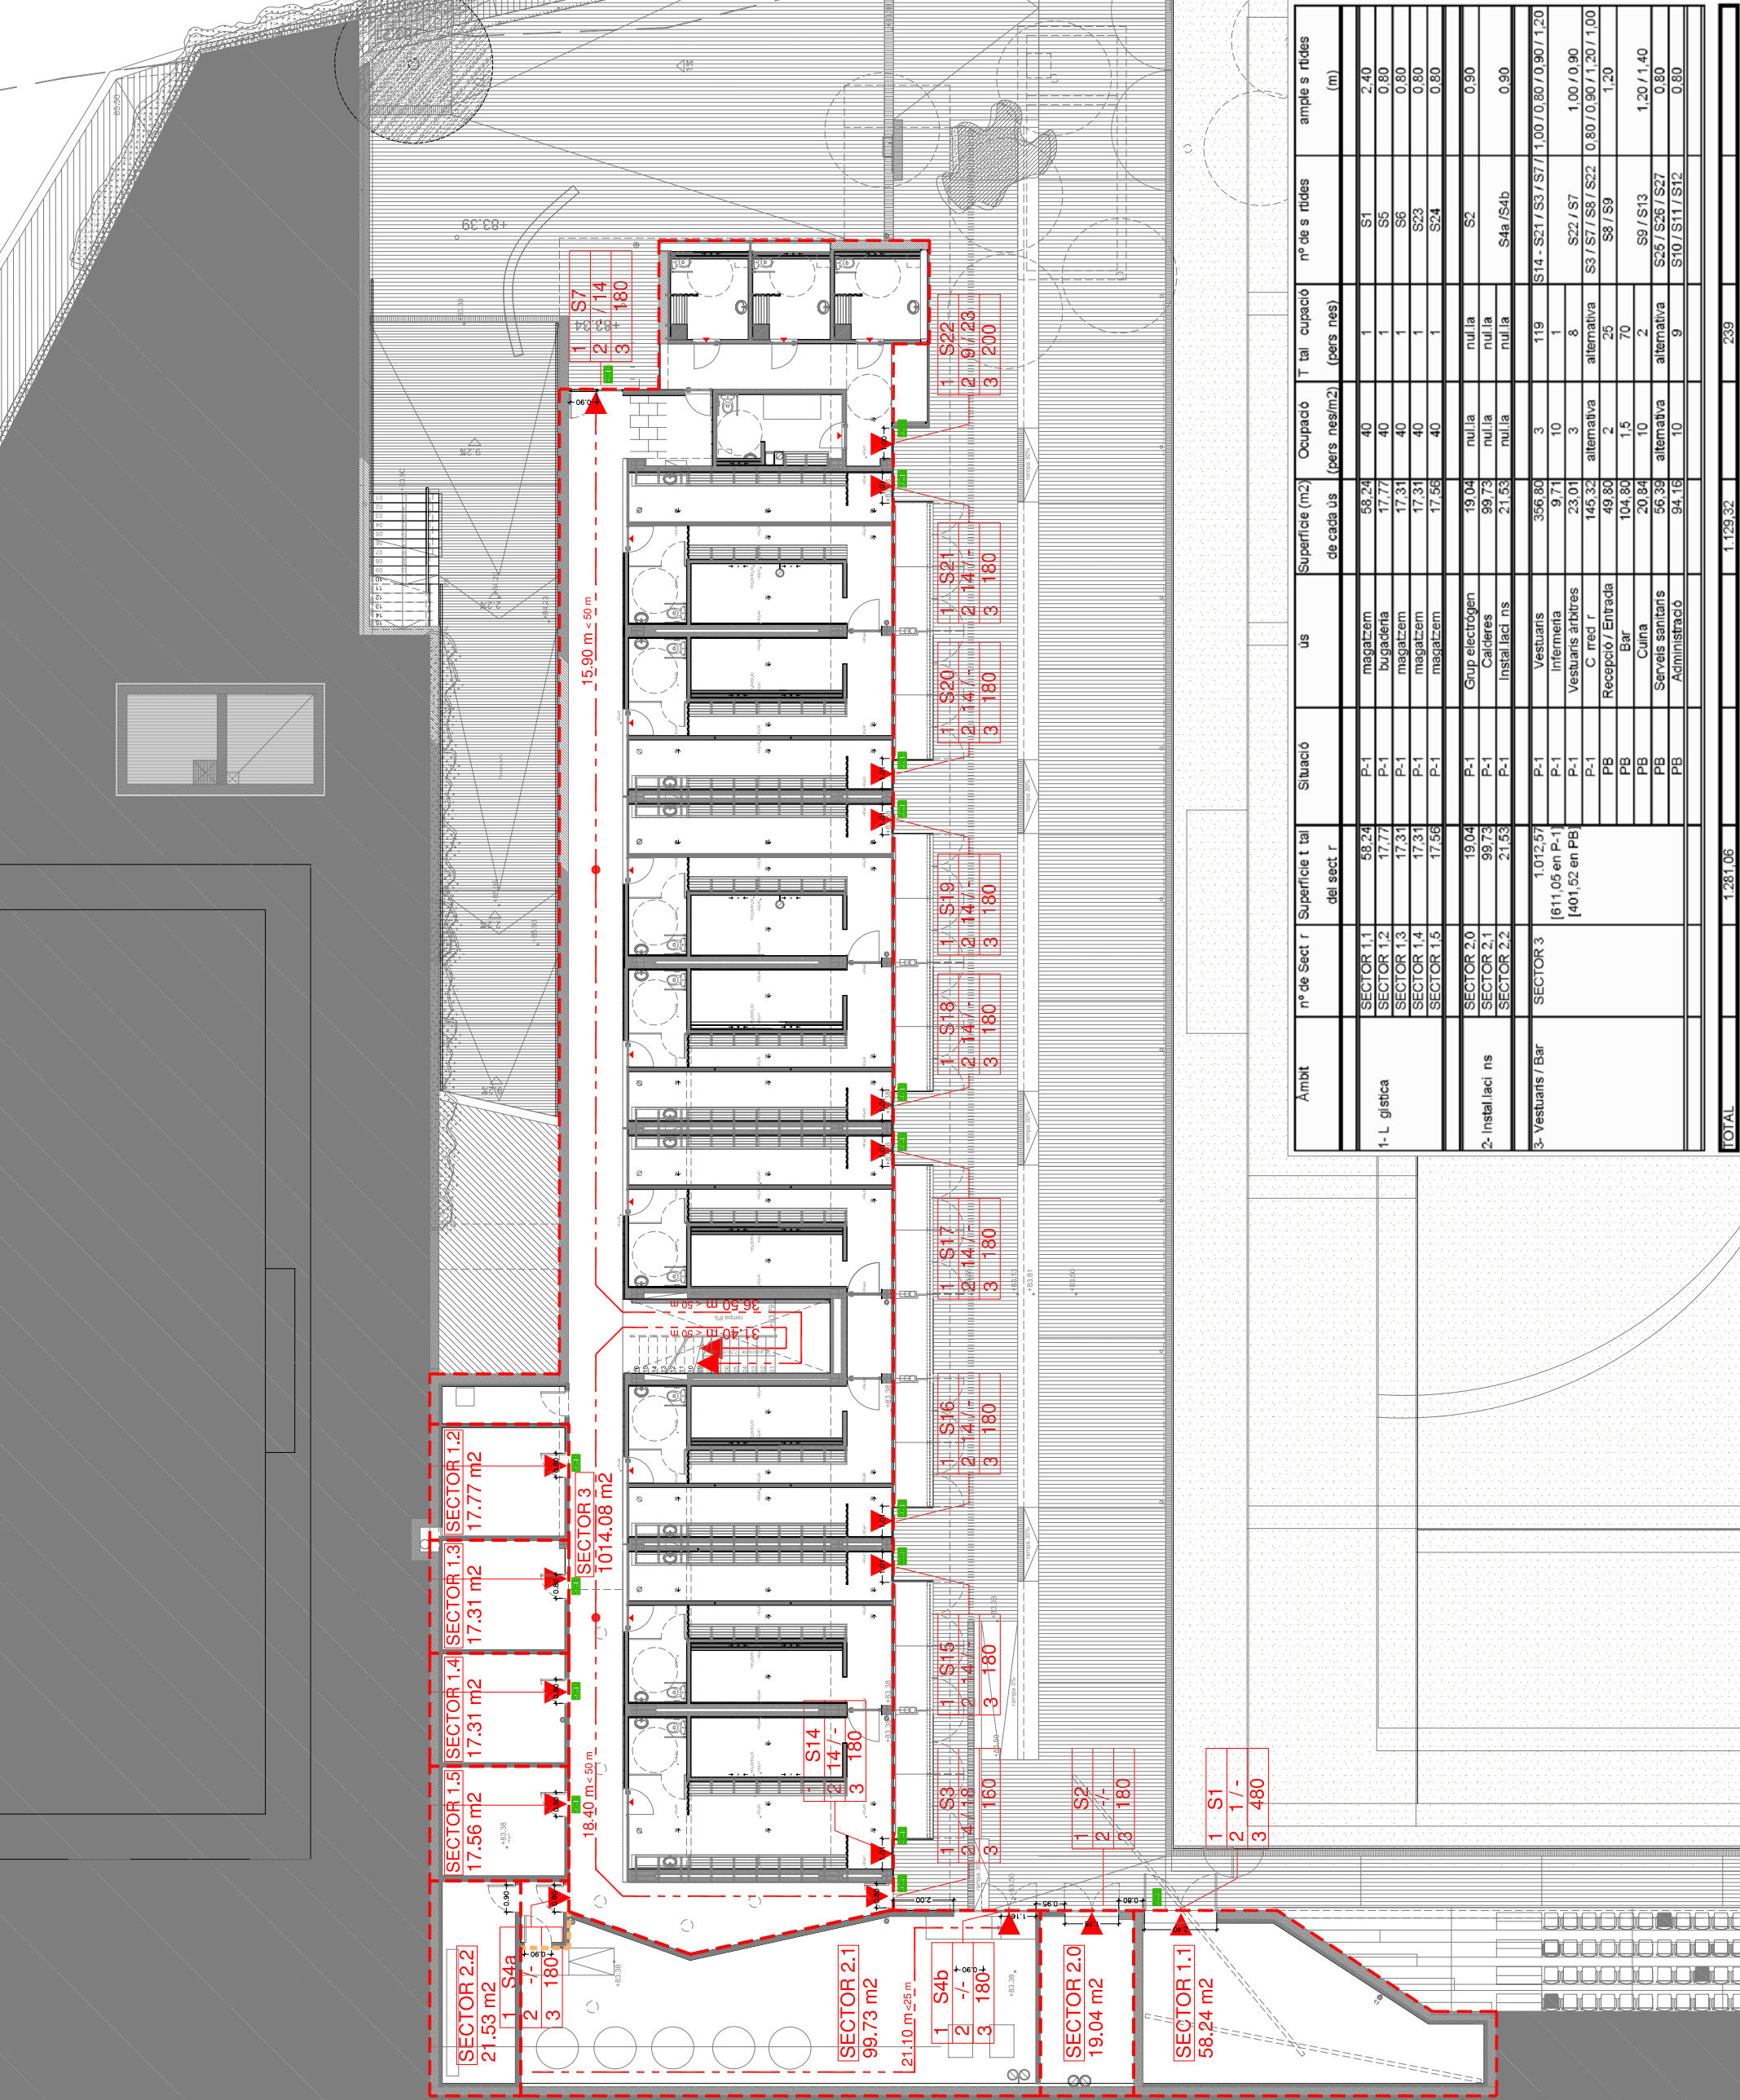

AS-BUILT  
CAMP DE FÚTBOL I VESTIDORS  
TORRE ROJA  
VILADECANS

a. detall  
b. planta o on hi ha el detall  
c. planta que necessita el detall

SECTORITZACIÓ  
PLANTA SEMISOTERRANI

escala: 1/100

data: Gener 2010

ARXIU

145-VILADECANS-CF

AB-12-01

Ambit	nº de Sector	Superfície total del sector	Situació	ús	Superfície (m2) de cada ús	Occupació (pers nes/m2)	Tal·lucapació (pers mes)	nº de sortides	ample s rrides (m)
1- L gística	SECTOR 1.1	58,24	P-1	magatzem	58,24	40	1	S1	2,40
	SECTOR 1.2	17,77	P-1	bugadeta	17,77	40	1	S6	0,80
	SECTOR 1.3	17,31	P-1	magatzem	17,31	40	1	S6	0,80
	SECTOR 1.4	17,31	P-1	magatzem	17,31	40	1	S23	0,80
	SECTOR 1.5	17,56	P-1	magatzem	17,56	40	1	S24	0,80
2- Instal·lacions	SECTOR 2.0	19,04	P-1	Grup electrògen	19,04	nulla	nulla	S2	0,90
	SECTOR 2.1	99,73	P-1	Calderes	99,73	nulla	nulla		
	SECTOR 2.2	21,53	P-1	Instal·lacions	21,53	nulla	nulla	S4a/S4b	0,90
3- Vestuaris / Bar	SECTOR 3	1.012,57	P-1	Vestuaris	356,80	3	119	S14 - S21 / S3 / S7 / S10 / S11 / S12	1,00 / 0,80 / 0,90 / 1,20
		[611,05 en P-1]	P-1	Infermeria	9,71	10	1		
		[401,52 en PB]	P-1	Vestuaris arbitres	23,01	3	8	S22 / S7	1,00 / 0,90
			P-1	C. red r	145,32	alternativa	alternativa	S3 / S7 / S8 / S22	0,80 / 0,90 / 1,20 / 1,00
			PB	Recepció / Entrada	49,80	2	25	S8 / S9	1,20
			PB	Bar	104,80	1,5	70		
			PB	Cuina	20,84	10	2	S9 / S13	1,20 / 1,40
			PB	Serveis sanitaris	56,38	alternativa	alternativa	S25 / S26 / S27	0,80
			PB	Administració	94,18	10	9	S10 / S11 / S12	0,80
<b>TOTAL</b>		<b>1.281,06</b>			<b>1.129,32</b>		<b>239</b>		